- SKALA 1:1000 -

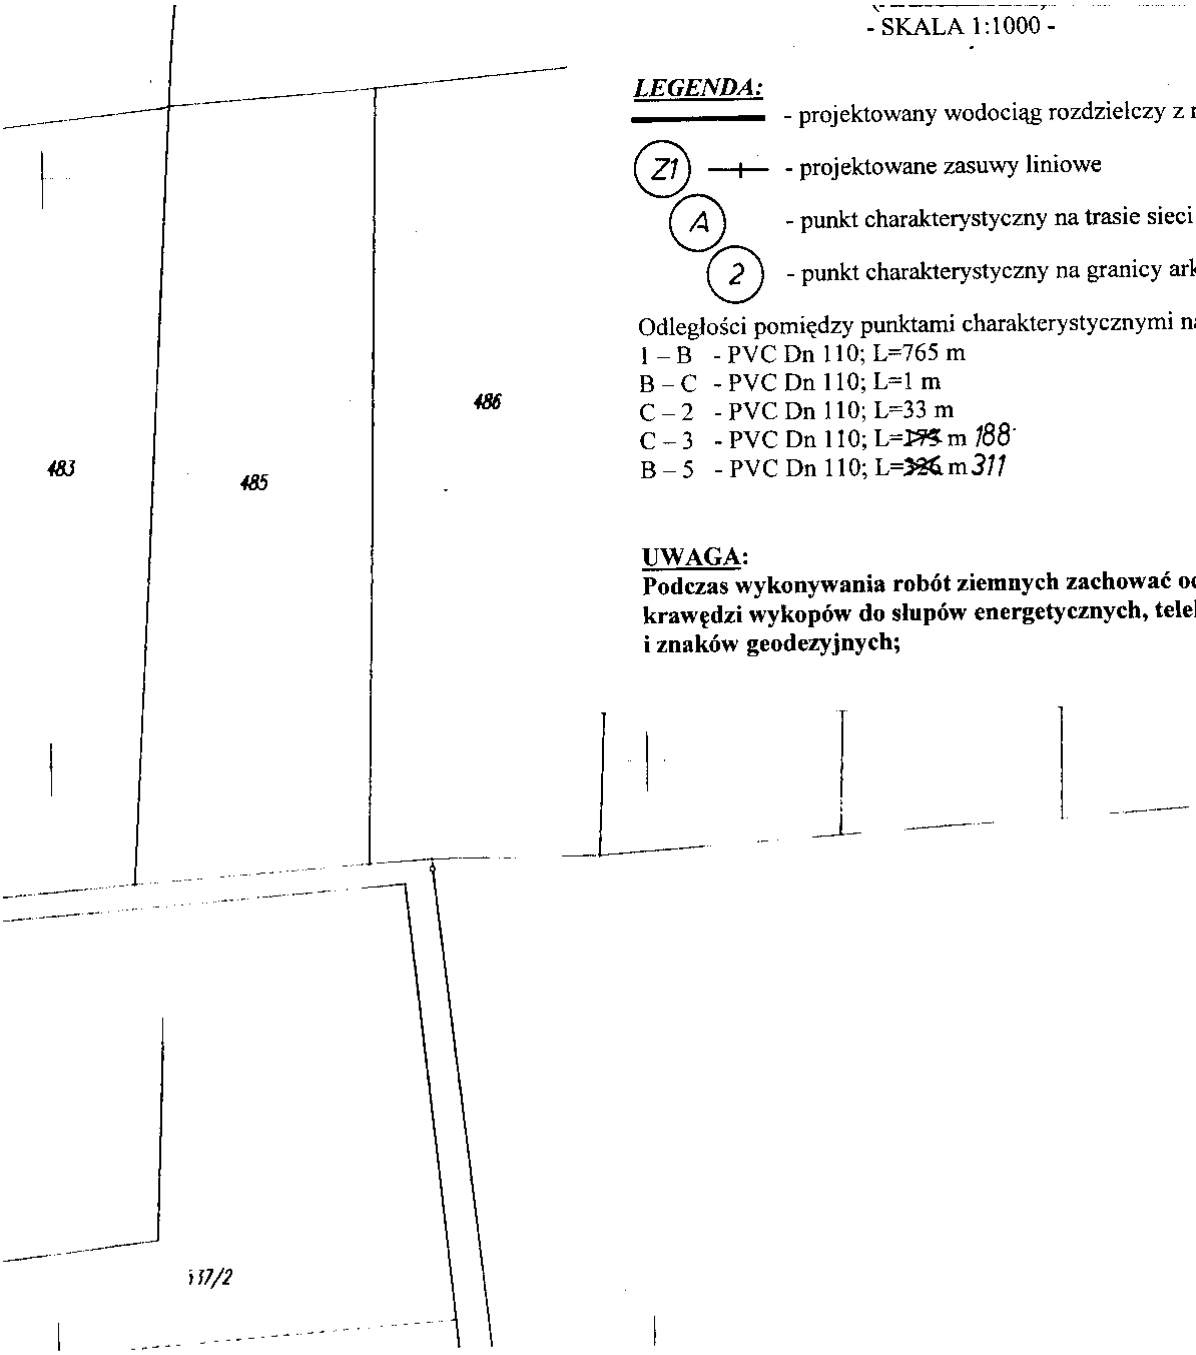

LEGENDA:

- projektowany wodociąg rozdzielczy z rur

Z1 - projektowane zasuwy liniowe

A - punkt charakterystyczny na trasie sieci w

2 - punkt charakterystyczny na granicy arkus

Odległości pomiędzy punktami charakterystycznymi na a

1 – B - PVC Dn 110; L=765 m
B – C - PVC Dn 110; L=1 m
C – 2 - PVC Dn 110; L=33 m
C – 3 - PVC Dn 110; L=~~175~~ m 188
B – 5 - PVC Dn 110; L=~~326~~ m 311

UWAGA:
Podczas wykonywania robót ziemnych zachować odle krawędzi wykopów do słupów energetycznych, teleko i znaków geodezyjnych;

'JNO – WYSOKOŚCIOWA

'ałożona w r. 2004 przez

Andrzej Dąbrowski i Zofia Dąbrowska,

ıty: mgr inż. Andrzej Dąbrowski

162